



TZT
Rheinstraße 3
14 513 Teltow

Bestandszeichnung
Erdgeschoß

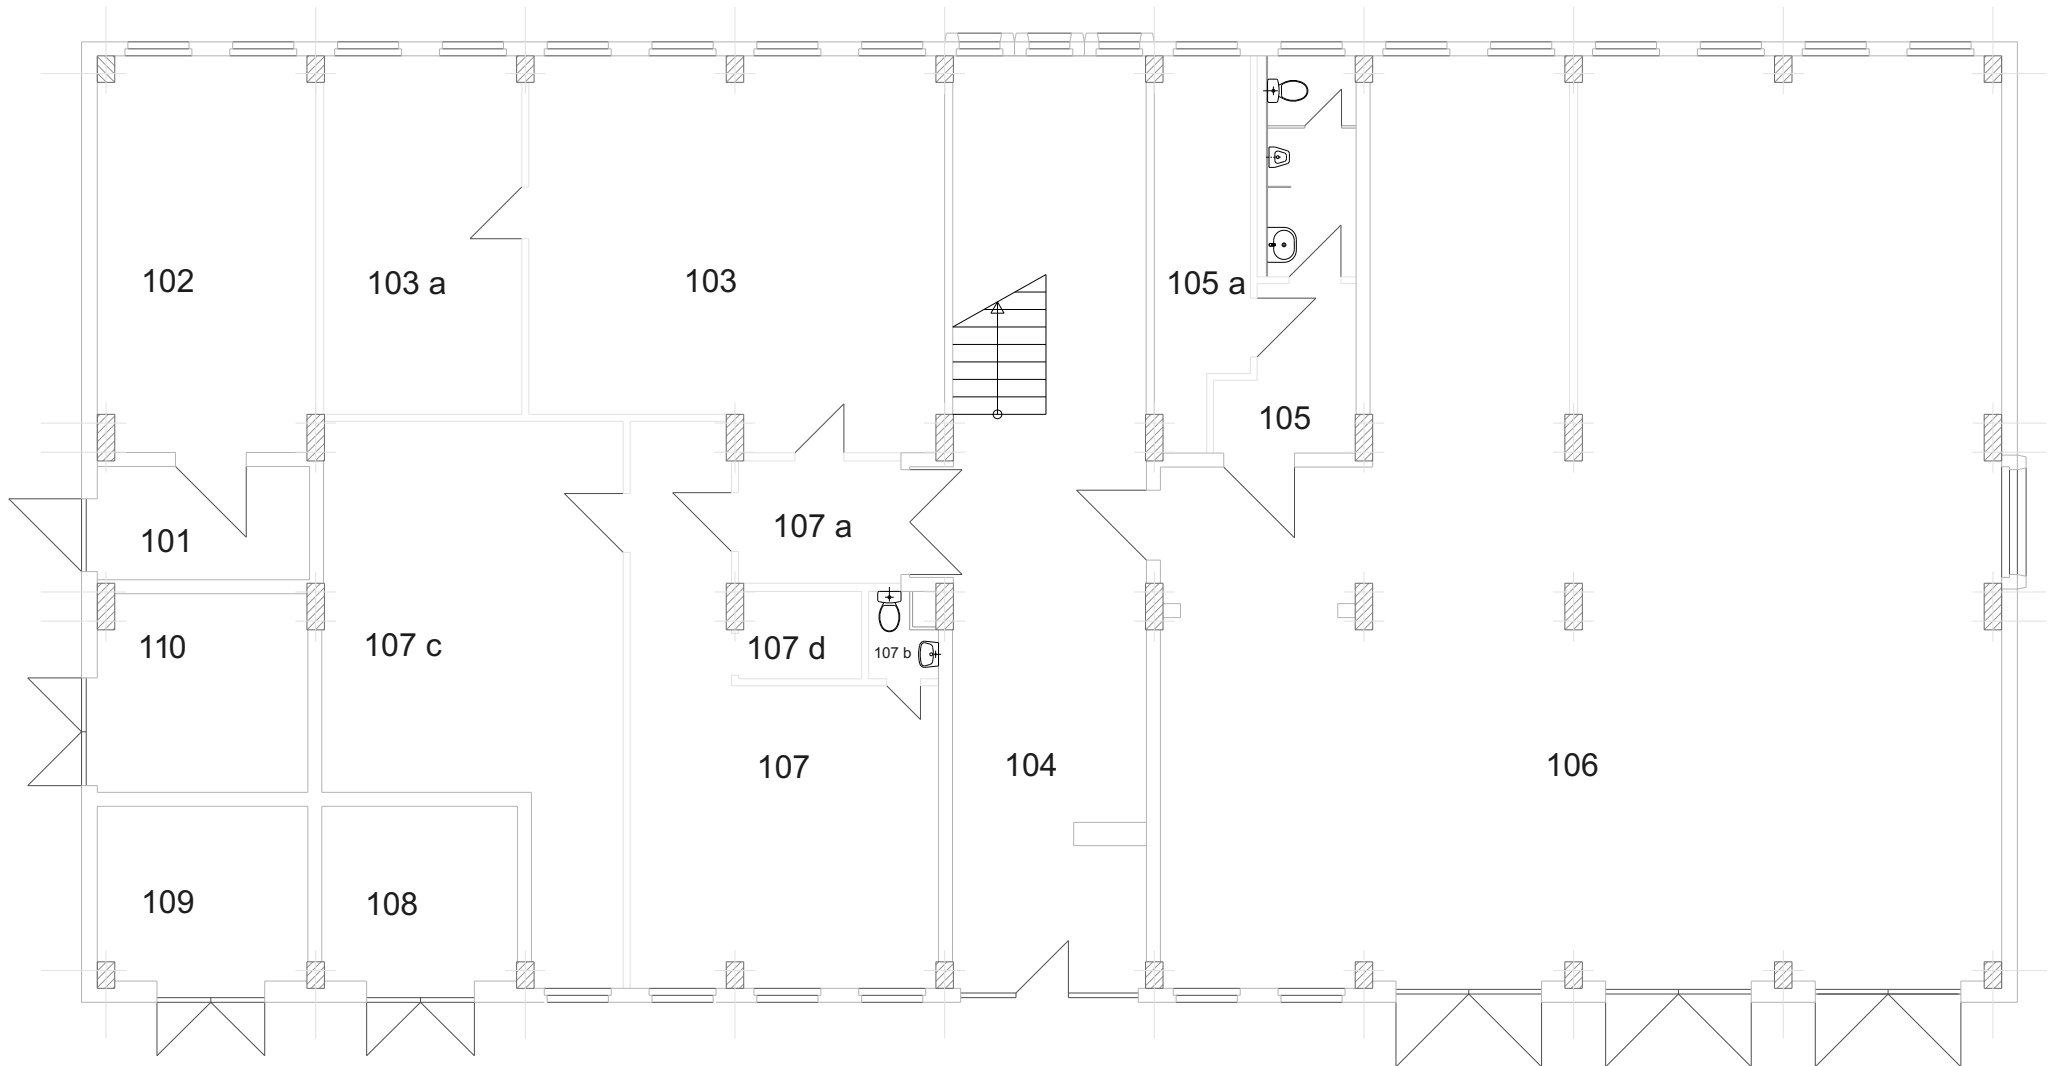

TZT
Rheinstraße 3
14 513 Teltow

Bestandszeichnung
1. OBERGESCHOß

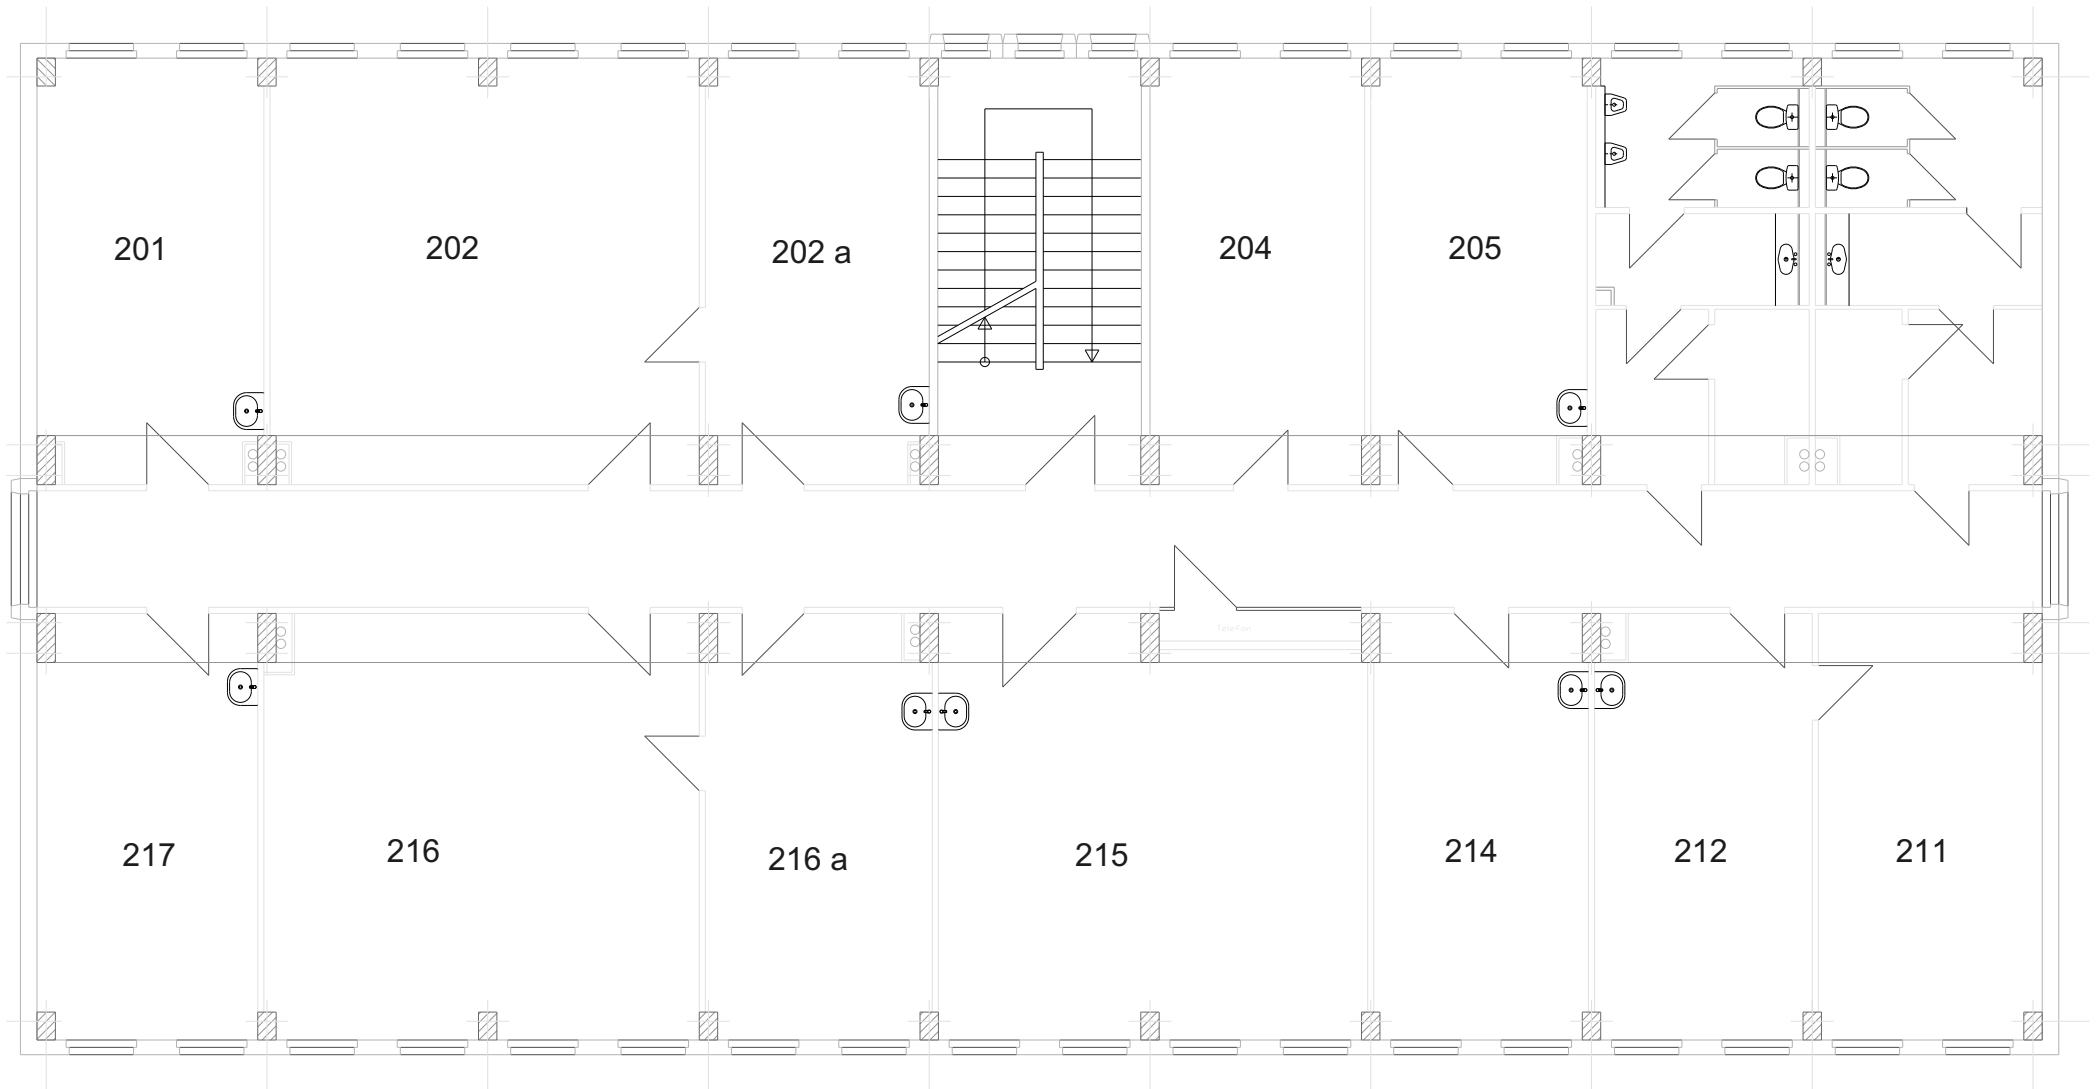

TZT
Rheinstraße 3
14 513 Teltow

Bestandszeichnung
2. OBERGESCHOß

